


CORTE A-A

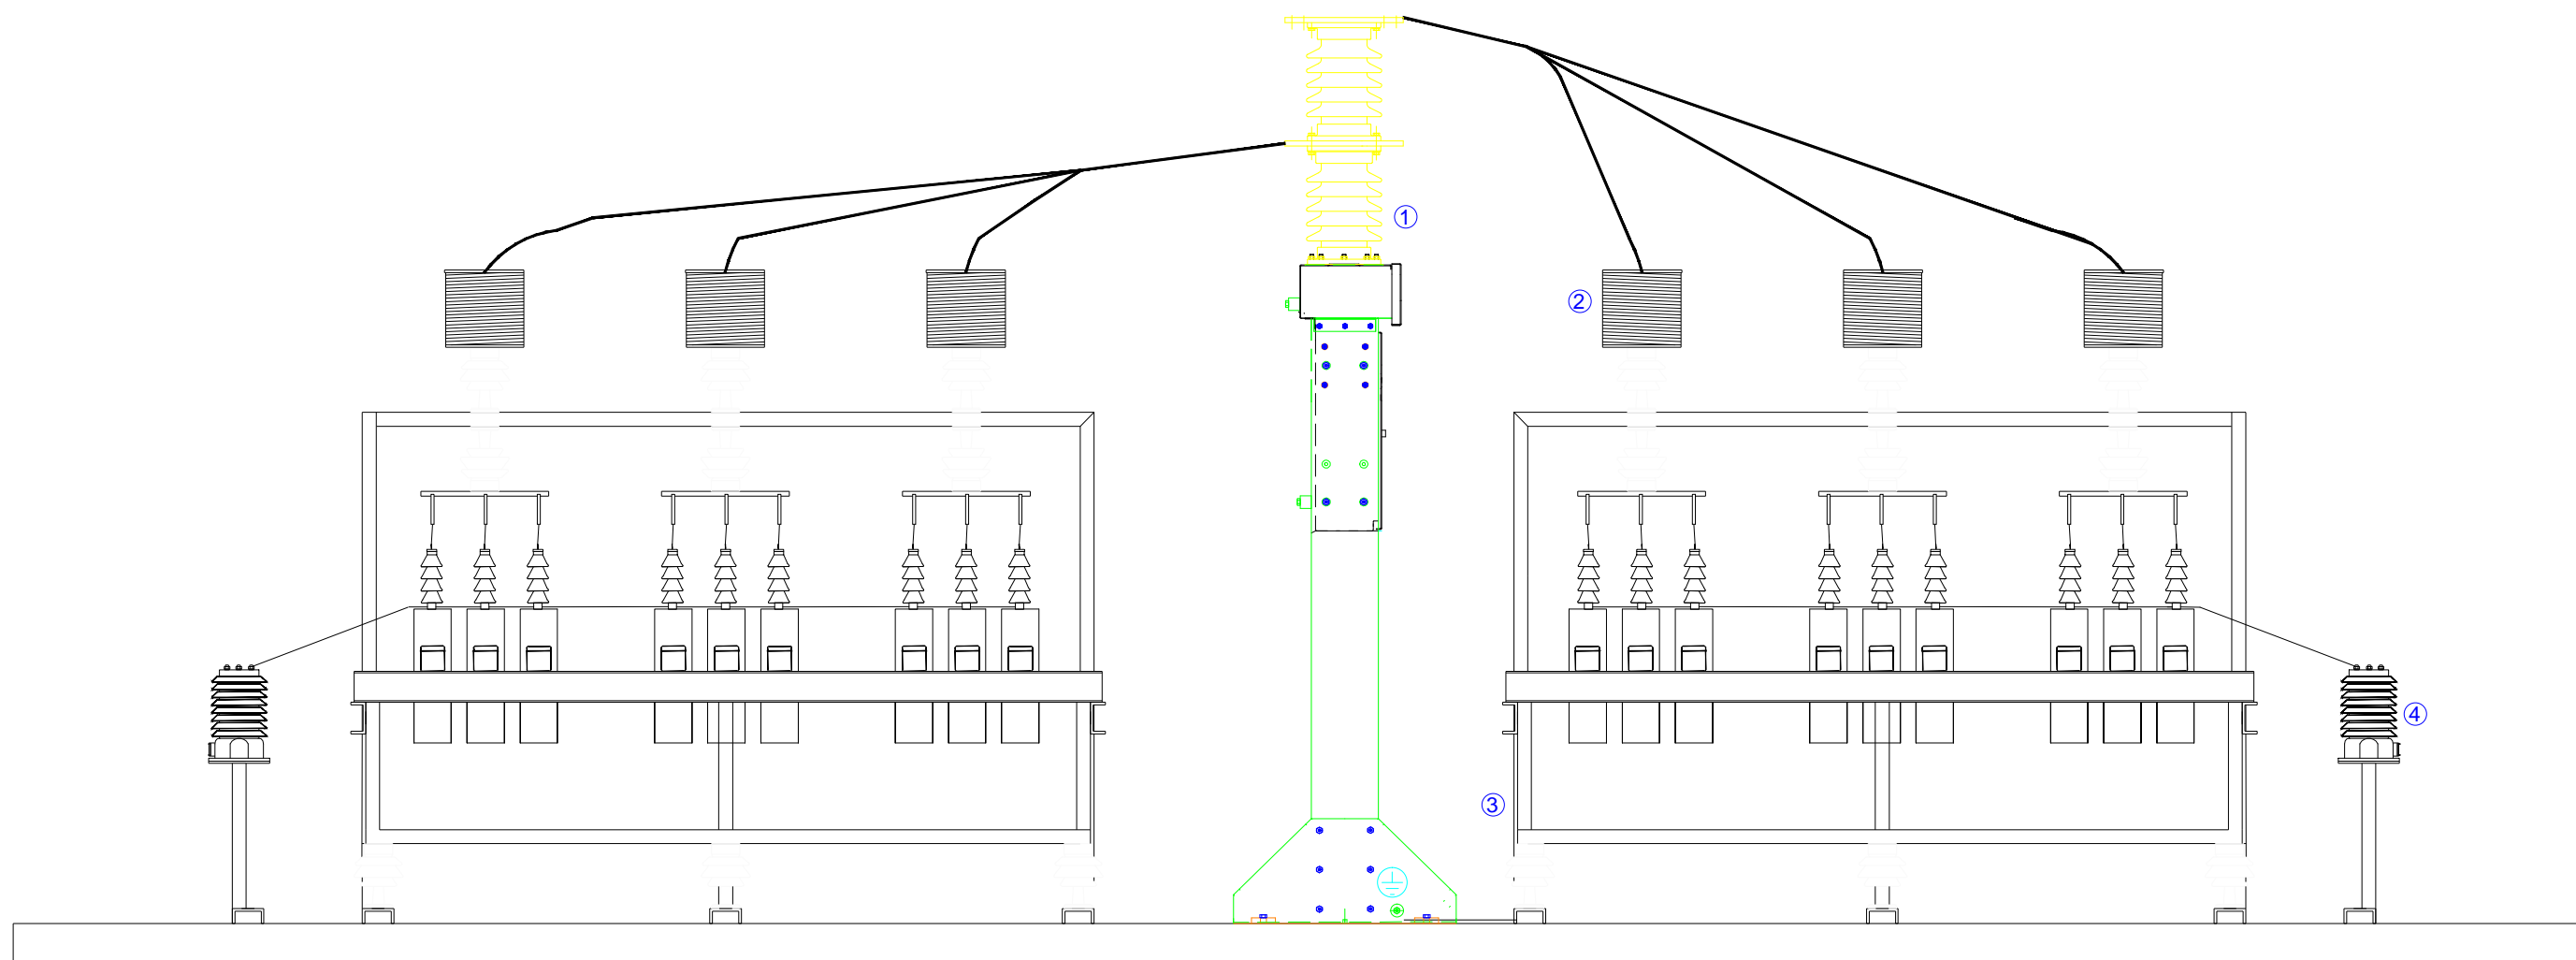

PLANO CONFORME A OBRA

Rev	Fecha	Motivo de la revisión	Proyecto	 <p>OBRA: BANCO DE CAPACITORES EN ESTACIONES DE 132 kV Y 33 kV</p>	<p>ET CRESPO MONTAJE BCOS. DE CAPACITORES 33 KV 1A Y 1B</p>	PLANO DE PROYECTO		HOJA	HOJAS	
			Dibujo			PLANO N°	02	02	Archivo:	
			Aprobó			PLANO ENERSA N°	ESCALA: S/E			
		1	2	3	4	5	6			