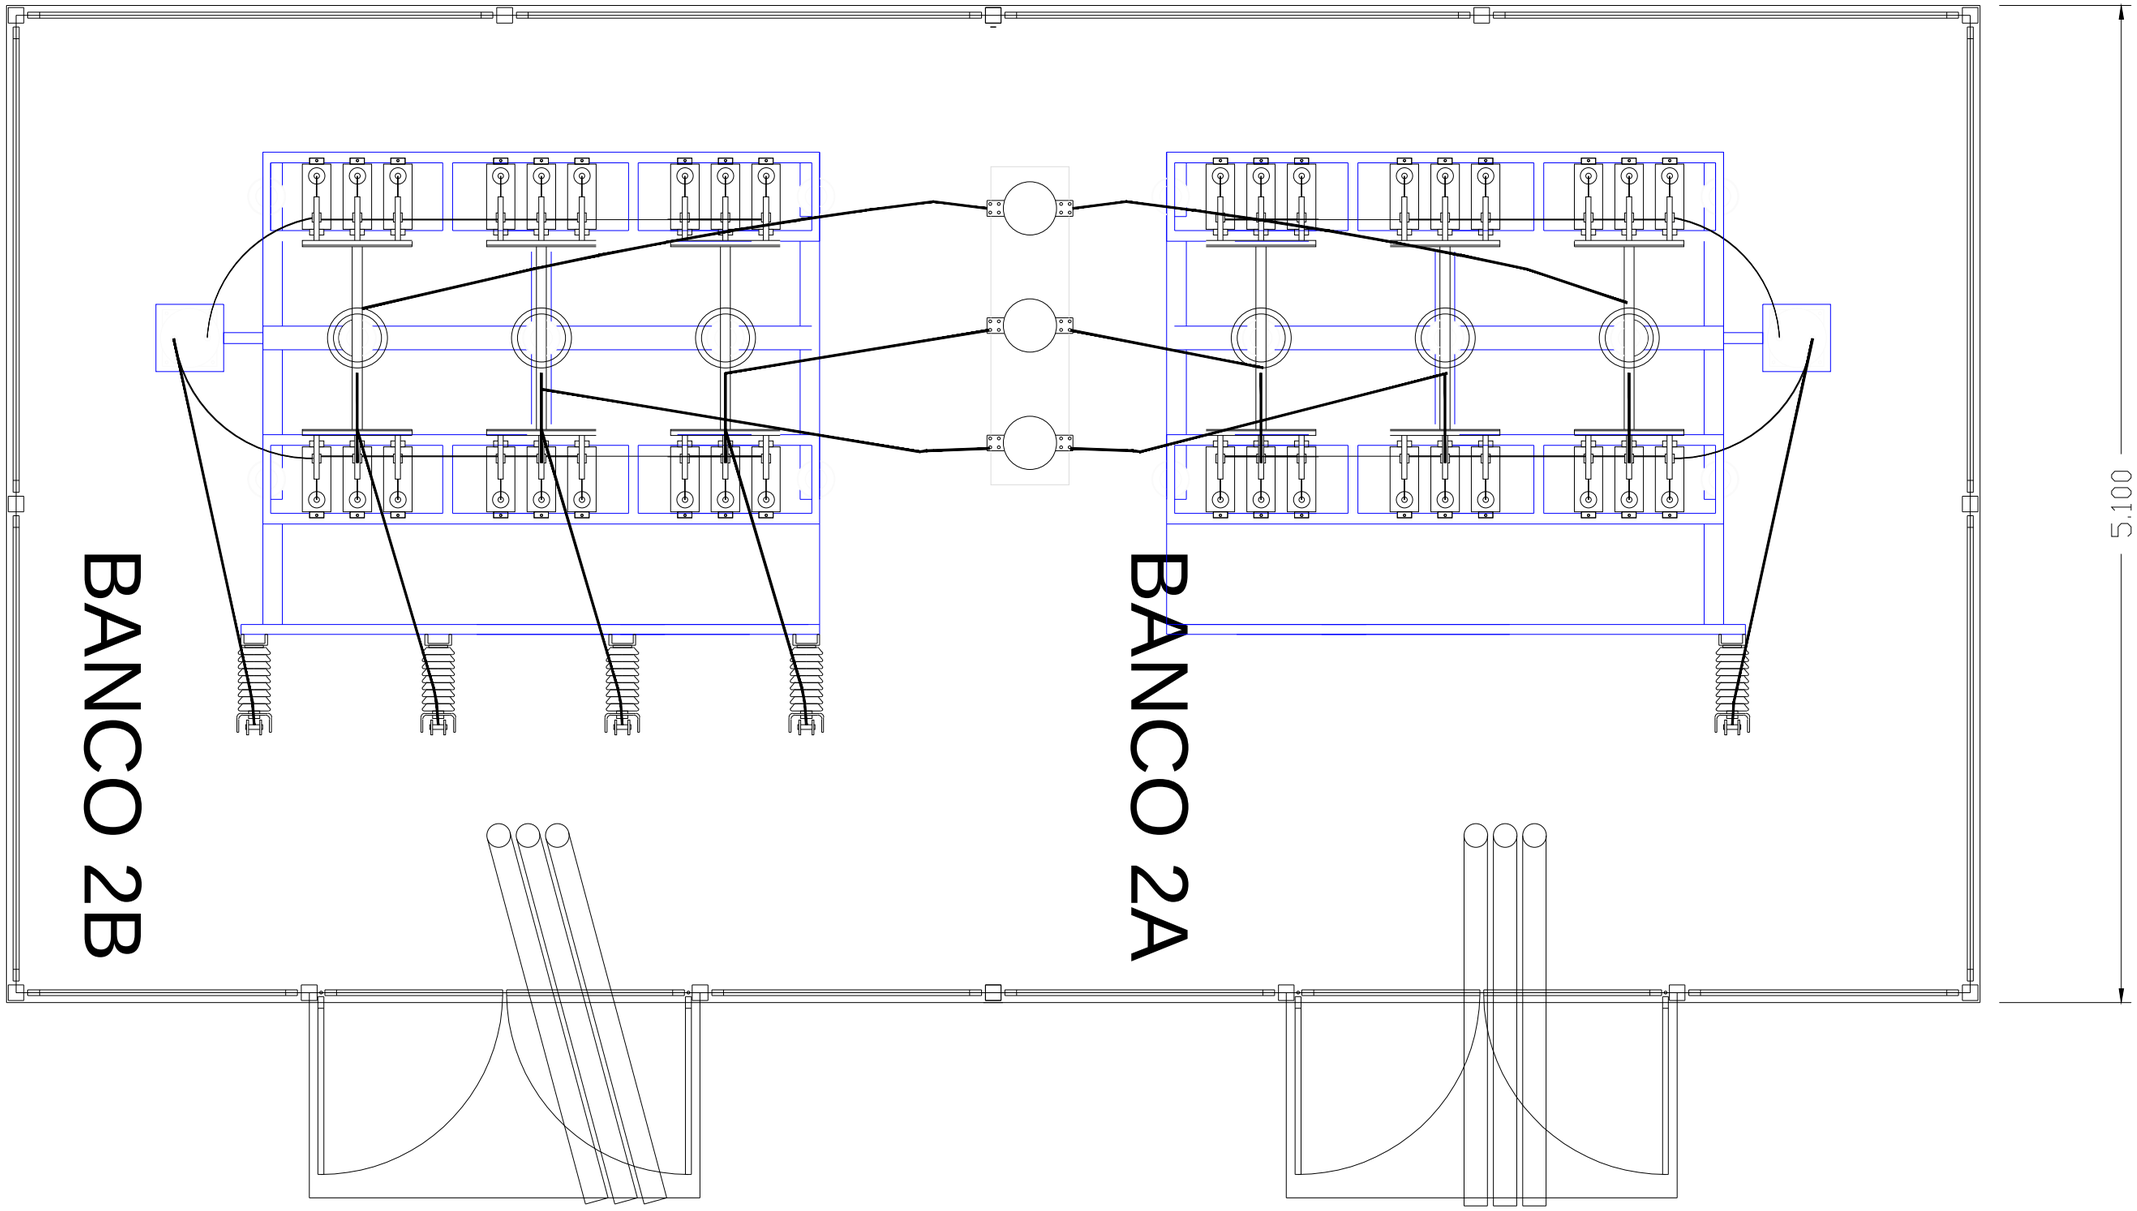

PLANO CONFORME A OBRA

Rev	Fecha	Motivo de la revisión

Proyecto		
Dibujo		
Aprobó		

ENERSA
Energia de Entre Rios S.A.

OBRA: BANCO DE CAPACITORES EN ESTACIONES DE 132 kV Y 33 kV

ET CRESPO
MONTAJE BCOS. DE
CAPACITORES 33 KV 1A Y 1B

PLANO DE PROYECTO

HOJA	HOJAS
01	02

PLANO N°

Archivo:

PLANO ENERSA Nº | ESCALA: S/E